


1792366

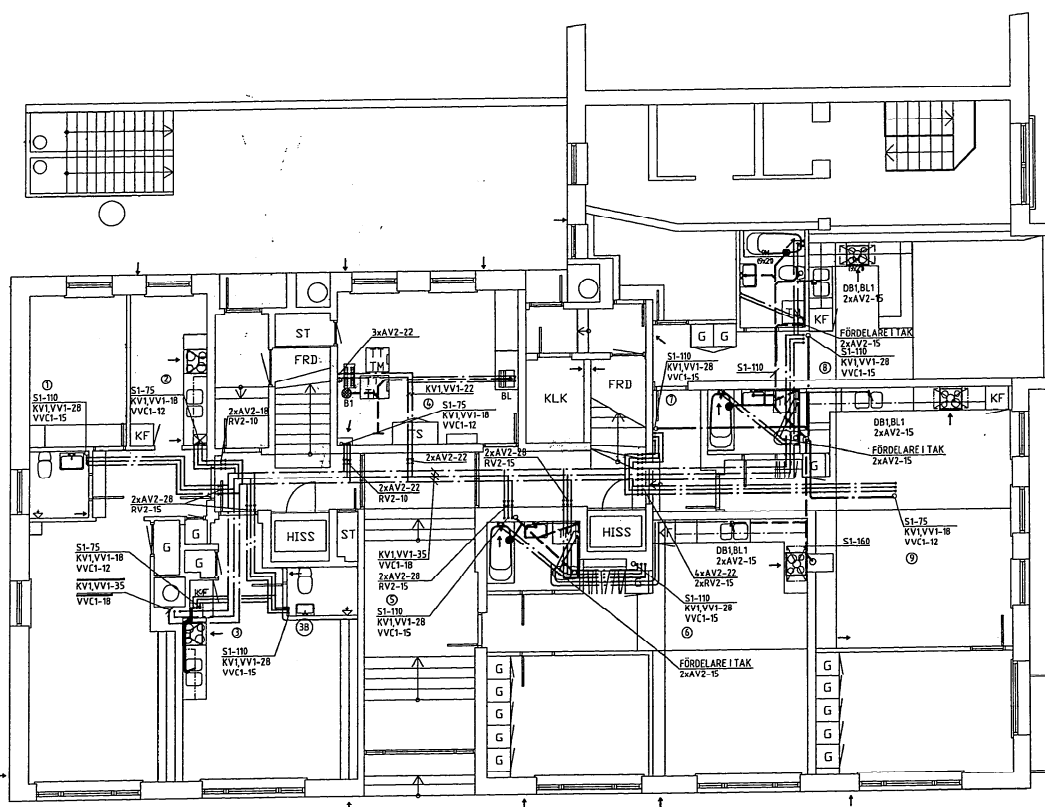


VÅNINGSPÅN 1

## INOM VALLGRAVEN 43:2

Arendennummer: 67098-6

Beslutsdatum: 2009-09-22

Handlingar och färeskrifter enligt beslutbevis  
BYGGNADSNÄMNDEN I GÖTEBORG

BYG	ART	BEHANDLAD AV	BYG	DATUM
RELATIONSHANDLING 071031				
BRF Carolus Star KUNSGATAN 7 B GÖTEBORG				
 <b>VVS-KONSULT AB</b> BOX 2062 - 445 02 SURTE TEL 031-88 11 22 FAX 031-88 31 58				
ÖPPNINGS NR	BYG / BEHANDLAD AV	TILLÄGGS		
06-72	NO	L. LARSSON		
RENÖVERING BADRUM, STAMMAR RÖRINSTALLATION				
VÅNINGSPÅN 1 ENTREPRENÖR				
SKALA	BYG	BYG		
1:100	-A1	W50-03		